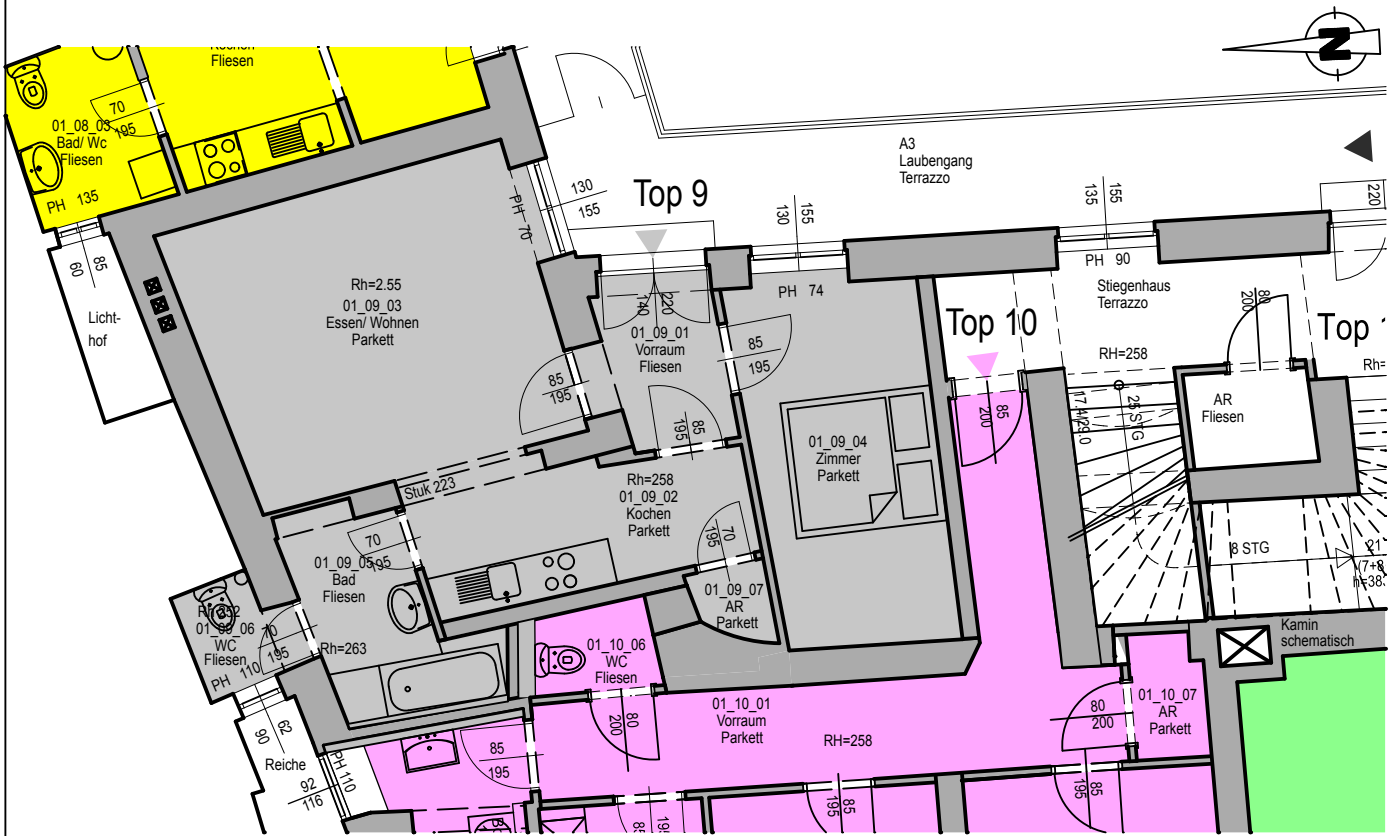

Übersicht 1:500

TOP 9 50,29 m2

1	VORRAUM	3,91 m2
2	KOCHEN	7,73 m2
3	ESSEN/ WOHNEN	18,59 m2
4	ZIMMER	12,05 m2
5	BAD	5,16 m2
6	WC	1,90 m2
7	AR	0,95 m2

Am Eisernen Tor 3/III, 8010 Graz - Austria
Tel.: +43/316/ 483107 - 0
Fax: +43/316/ 483107 - 22
Email: mail@gobli.at

BAUENGINEERING
Baumeister Ing. Robert Gobli

GOBLI

BESTANDSPLAN

Projekt/Bauteil
Grabenstrasse Haus 38, Haus 38a

Planinhalt
1. Obergeschoss TOP 9

Datum	04.05.2009
Projekt Nr.	--
Plan Nr.	--
Maßstab	1: 100